


# Mapa sytuacyjno - Wysokościowa

Skala 1: 1000

KERG: 032-552011  
Woj: warmińsko - mazurskie  
Powiat: szczeciński  
5/21 Gmina: Jedwabno  
Obręb: Wrfowo  
Arkusze: 233, 132, 032  
Działka: 110, 121

Pomiar powykonawczy wodociągu

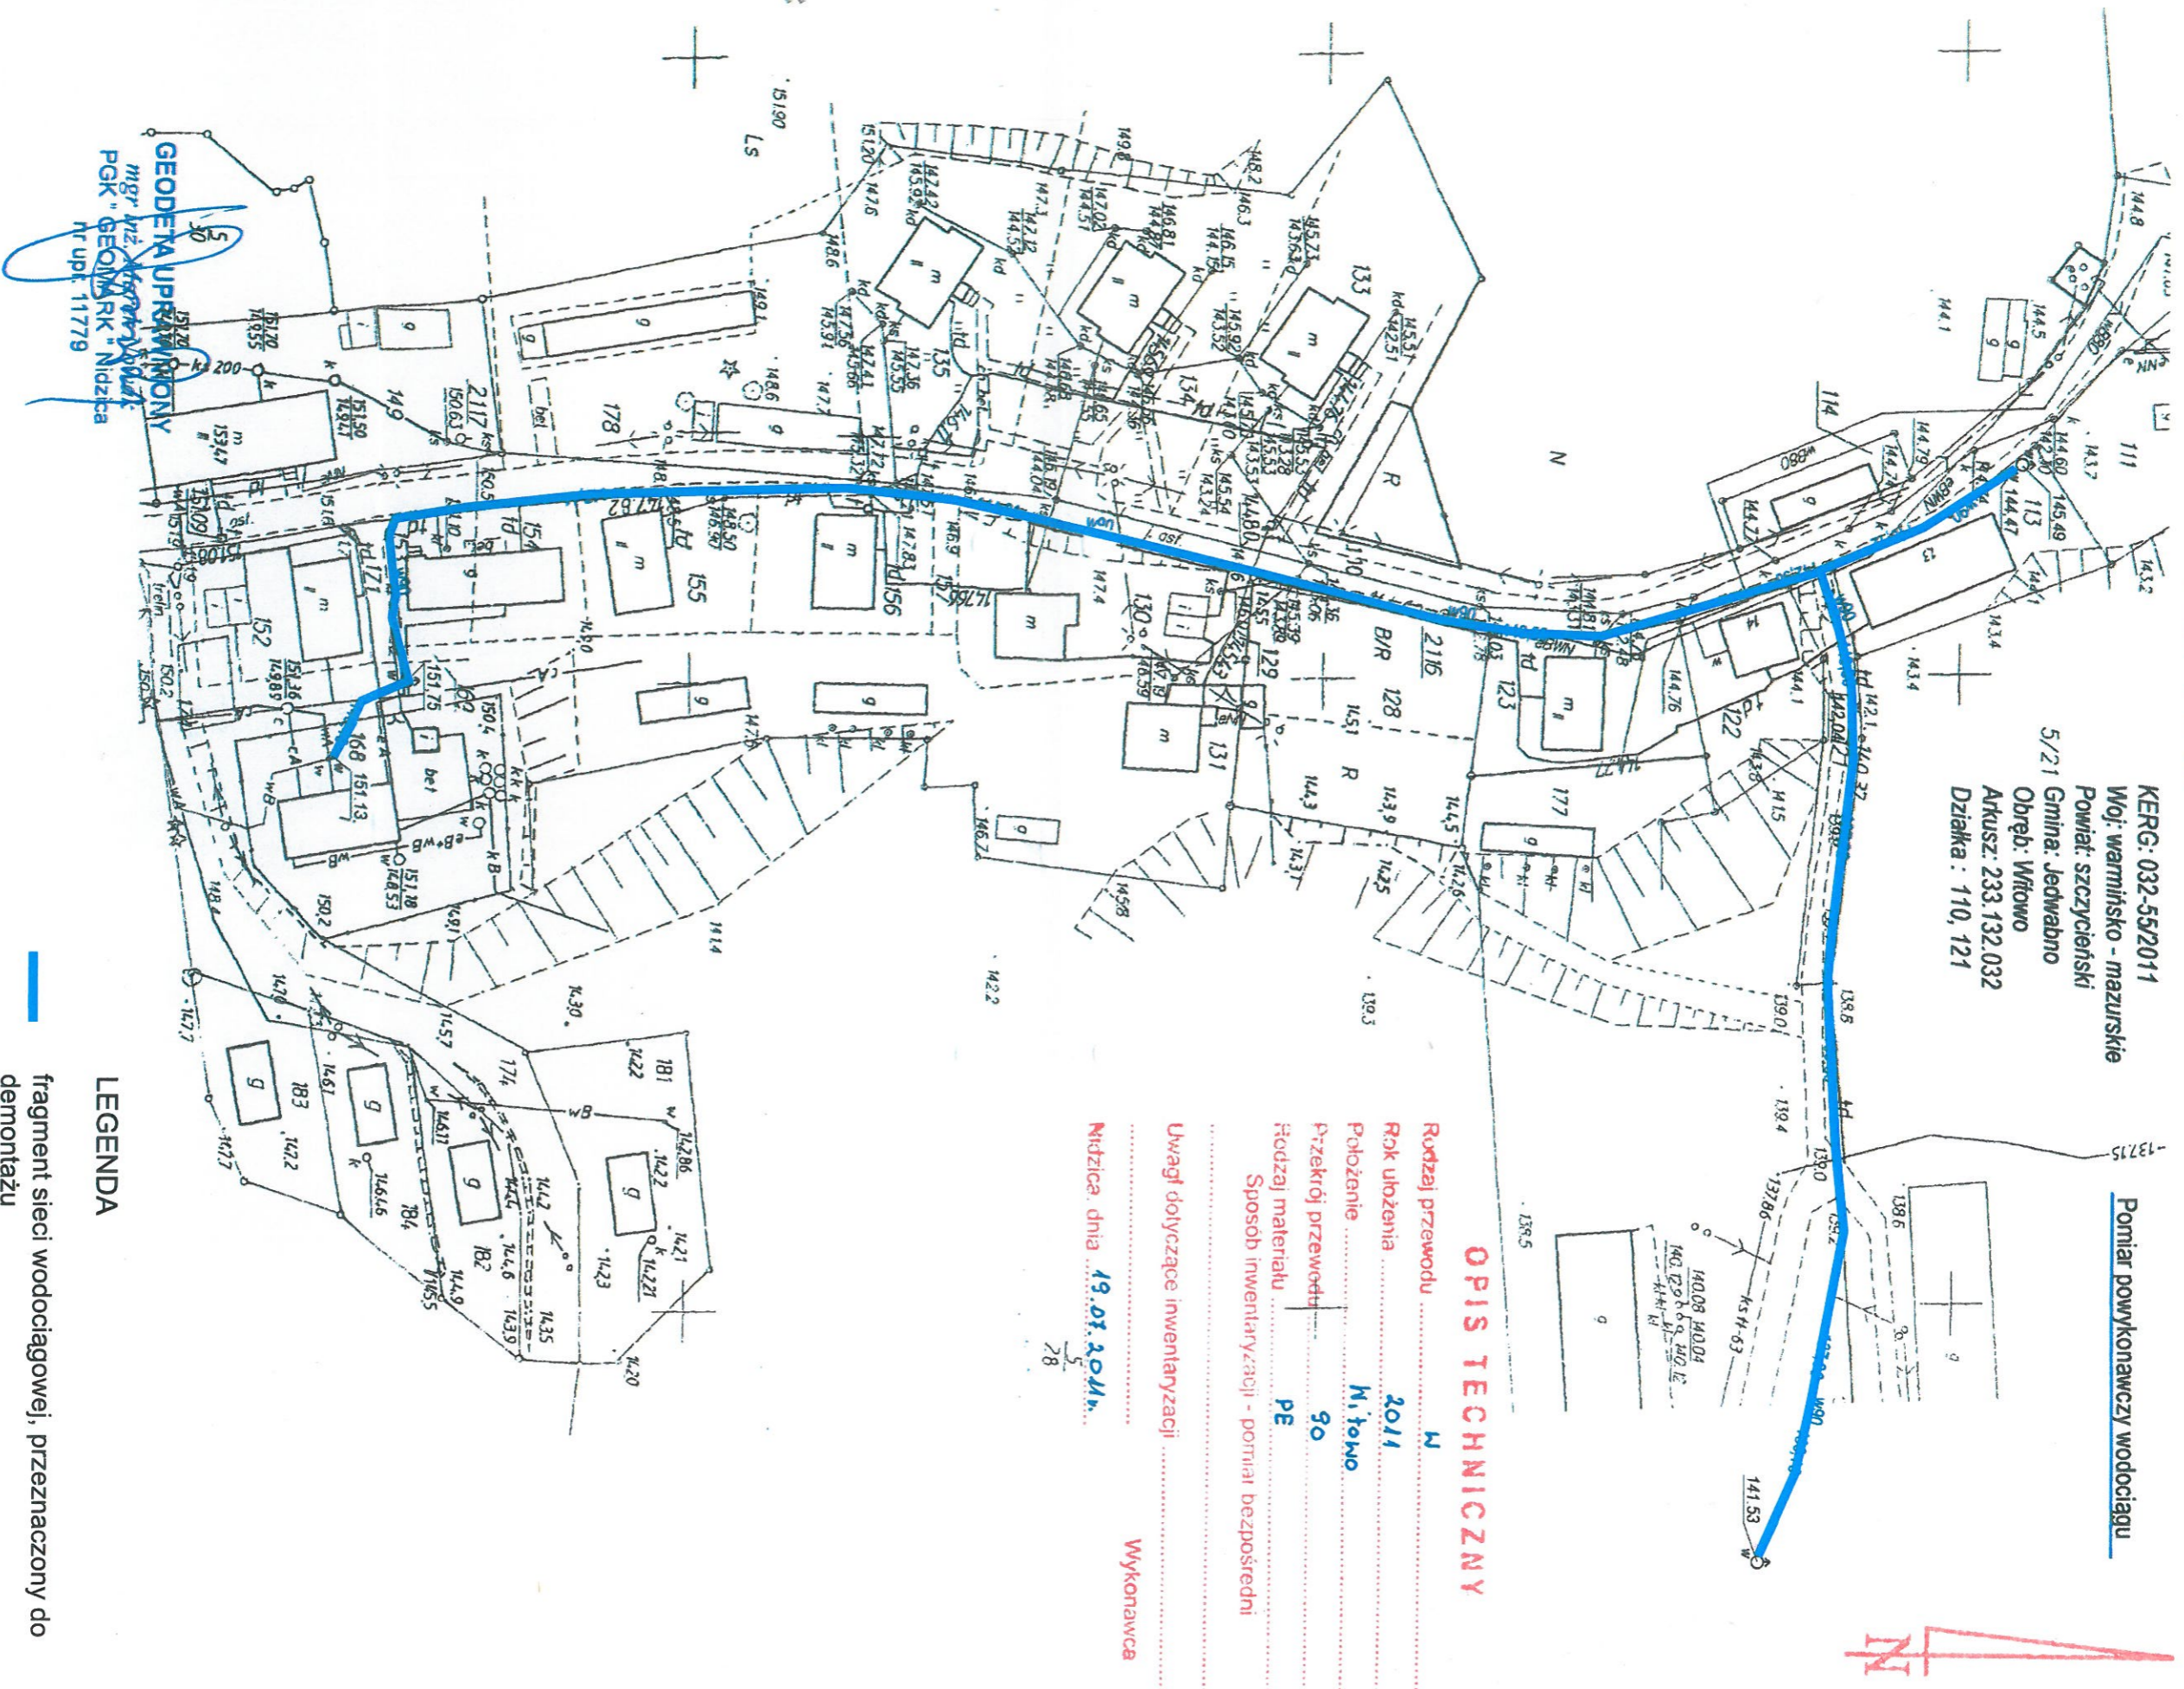

## OPIS TECHNICZNY

Rodzaj przewodu ..... M  
Rok ułożenia ..... 2011  
Polożenie ..... M. towo  
Przebieg przewodu ..... 90  
Rodzaj materiału ..... PE  
Sposób inwentaryzacji - pomiar bezpośredni

Uwagi dotyczące inwentaryzacji .....

Wykonawca

Midzica dnia 19.01.2011.

5

28

GEODETA UPRAWNIENY  
mgr inż. ~~Wojciech Nizioł~~  
PGK "GEOMARK" Nidzica  
Nr upr. 11779

GB017314456

PRACOWNIA GEODEZYJNO-KARTOGRAFICZNA  
» GEOMARK «  
13-100 Nidzica, ul. Jagiello 8  
tel. (089) 625 25 53, NIP 746-000-52-73  
geomark.nidzica@op.pl

## LEGENDA

— fragment sieci wodociągowej, przeznaczony do demontażu